Betreff: Änderung des Bebauungsplans der Gemeinde Gochsheim für das Baugebiet "Gochsheim Nord"

Dieses Tekturblatt ist Bestandteil der Satzung der Gemeinde Gochsheim vom 16.1.1973.

Schweinfurt, 9. 3. 1973
Landratsamt
I.A.

Beck
Regierungsdirektor

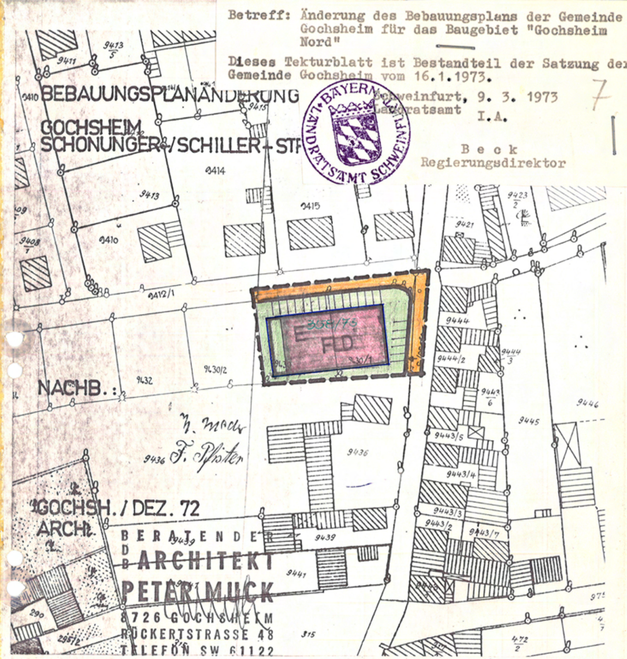

Ausschnitt aus der Flurkarte

NW...91...40...22... Maßstab 1: 1000 (Vergrößerung aus 1: 2500)

Gemarkung: Gochsheim.....

Vervielfältigungsrecht vorbehalten.

IN DER DARSTELLUNG DER GRENZEN KÖNNEN VERÄNDERUNGEN BERÜCKSICHTIGT SEIN, DIE NOCH NICHT IN DAS GRUNDBUCH ÜBERNOMMEN SIND. DER GEBÄUDENACHWEIS KANN VOM ÖRTLICHEN BESTAND ABWEICHEN.

Gebühren:..... DM
Antrag Nr. 288.1/1972

Die Gebühren sind erst nach Zusendung der Zahlungsaufforderung einzuzahlen.

...Ausfertigung

Schweinfurt, den 14. 11. 72

Vermessungsamt

i.V.

Vermessungsdirektor

Betreff
Änderung des Bebauungsplanes
für "Gochsheim-Nord" vom 27.10.1964

I. Die Firma Edeka-Großhandel, eingetragene Genossenschaft mit beschränkter Haftpflicht mit dem Sitz in Schweinfurt beabsichtigt auf den von ihr erworbenen Bauplätzen

Pl.Nr. 9430 u. 9430/1 einen Edeka-Markt

nach der Bebauungsplan-Änderung des beratenden Architekten Peter Muck zu errichten.

II. Die Nachbarn sind:

mit Pl.Nr. 9436 Herr Wilhelm Meder, Schonunger Str. 15
" " 9430/2 Herr ~~Hans~~ Johann Pfister, Hindenburgstr. 28.

III. Beide Nachbarn stimmen der Bebauungsplan-Änderung hiermit zu.

Gochsheim, 8. Januar 1973

Johann Pfister H. Meder

Die Echtheit der Unterschriften wird bestätigt.

Gochsheim, den 8. Januar 1973
Gemeinde:

(Schöner)
1.Bürgermeister

Satzung zur Änderung
der
Satzung
der Gemeinde Gochsheim, Landkreis Schweinfurt
über den
Bebauungsplan für das Baugebiet "Gochsheim-Nord"

Die Gemeinde Gochsheim erläßt auf Grund Art. 23 der Gemeindeordnung für den Freistaat Bayern i.d.F. vom ~~14.12.1970~~ 22.8.1972 (GVBl. 1971 S. ~~13~~ 414) in Verbindung mit den § 8 - 12 u. § 13 des Bundesbaugesetzes vom 23. Juni 1960 (BGBl. I S. 341) folgende

Satzung

§ 1

§ 1 der Satzung über den Bebauungsplan für das Baugebiet "Gochsheim-Nord" vom 27. Oktober 1964 (Amtsblatt für die Stadt Schweinfurt und den Landkreis Schweinfurt Nr. 48/1965) zuletzt in der Fassung vom 25.4.1972 (Amtsblatt für die Stadt Schweinfurt und den Landkreis Schweinfurt Nr. 18/1972) wird wie folgt geändert:

Für die städtebauliche Ordnung im Baugebiet "Gochsheim-Nord" der Gemeinde Gochsheim ist der Bebauungsplan vom 27. Oktober 1964 hinsichtlich der Grundstücke Fl.Nr. 9430 und 9430/1 in der Fassung vom Dezember 1972 maßgebend.

Der Änderungsplan vom Dezember 1972 ist Bestandteil dieser Satzung.

§ 2

Diese Satzung tritt mit dem Tage der Bekanntmachung in Kraft (§ 12 BBauG).

Artikel 49 GO wurde bei der Beschlußfassung beachtet.

Gochsheim, den 16. Januar 1973
Gemeinde:

(Schöner)
1.Bürgermeister

An die Amtstafel des Rathauses angeheftet am 17.1.1973 Röhling

In Kraft getreten am 17. Januar 1973

1.Bürgermeister

Bekanntmachung

Betreff
Änderung des Bebauungsplanes für
"Gochsheim-Nord" vom 27.10.1964

1. Nachdem alle Voraussetzungen für ein vereinfachtes Verfahren nach § 13 BBauG für die Änderung des Bebauungsplanes für "Gochsheim-Nord" vom 27.10.1964 erfüllt sind, hat der Gemeinderat in seiner Sitzung vom 9. Januar 1973 die Änderungs-Satzung nach § 2 Abs. 7 in Verbindung mit § 13 BBauG beschlossen.

   Die Änderungs-Satzung mit dem Änderungsplan vom Dezember 1972 und dem Gemeinderatsbeschluß vom 9. Januar 1973 mit Begründung liegen ab sofort im Rathaus -Zimmer 10- während der üblichen Dienststunden zur Einsichtnahme öffentlich auf.

2. Mit dieser Bekanntmachung wird der geänderte Bebauungsplan rechtsverbindlich (§ 2 Abs. 7 in Verbindung mit § 12 BBauG).

Gochsheim, den 16. Januar 1973
Gemeinde:

(Schöner)
1.Bürgermeister

An die Amtstafel des
Rathauses angeheftet
am 17. 1. 1973